


● フリー乗降区間内の追加するバス停

番号	名称
①	花戸
②	葛牧
③	河合中山
④	柳ヶ瀬
⑤	宮ノ脇
⑥	宮ノ前
⑦	花之木
⑧	橋本商店前
⑨	曲淵

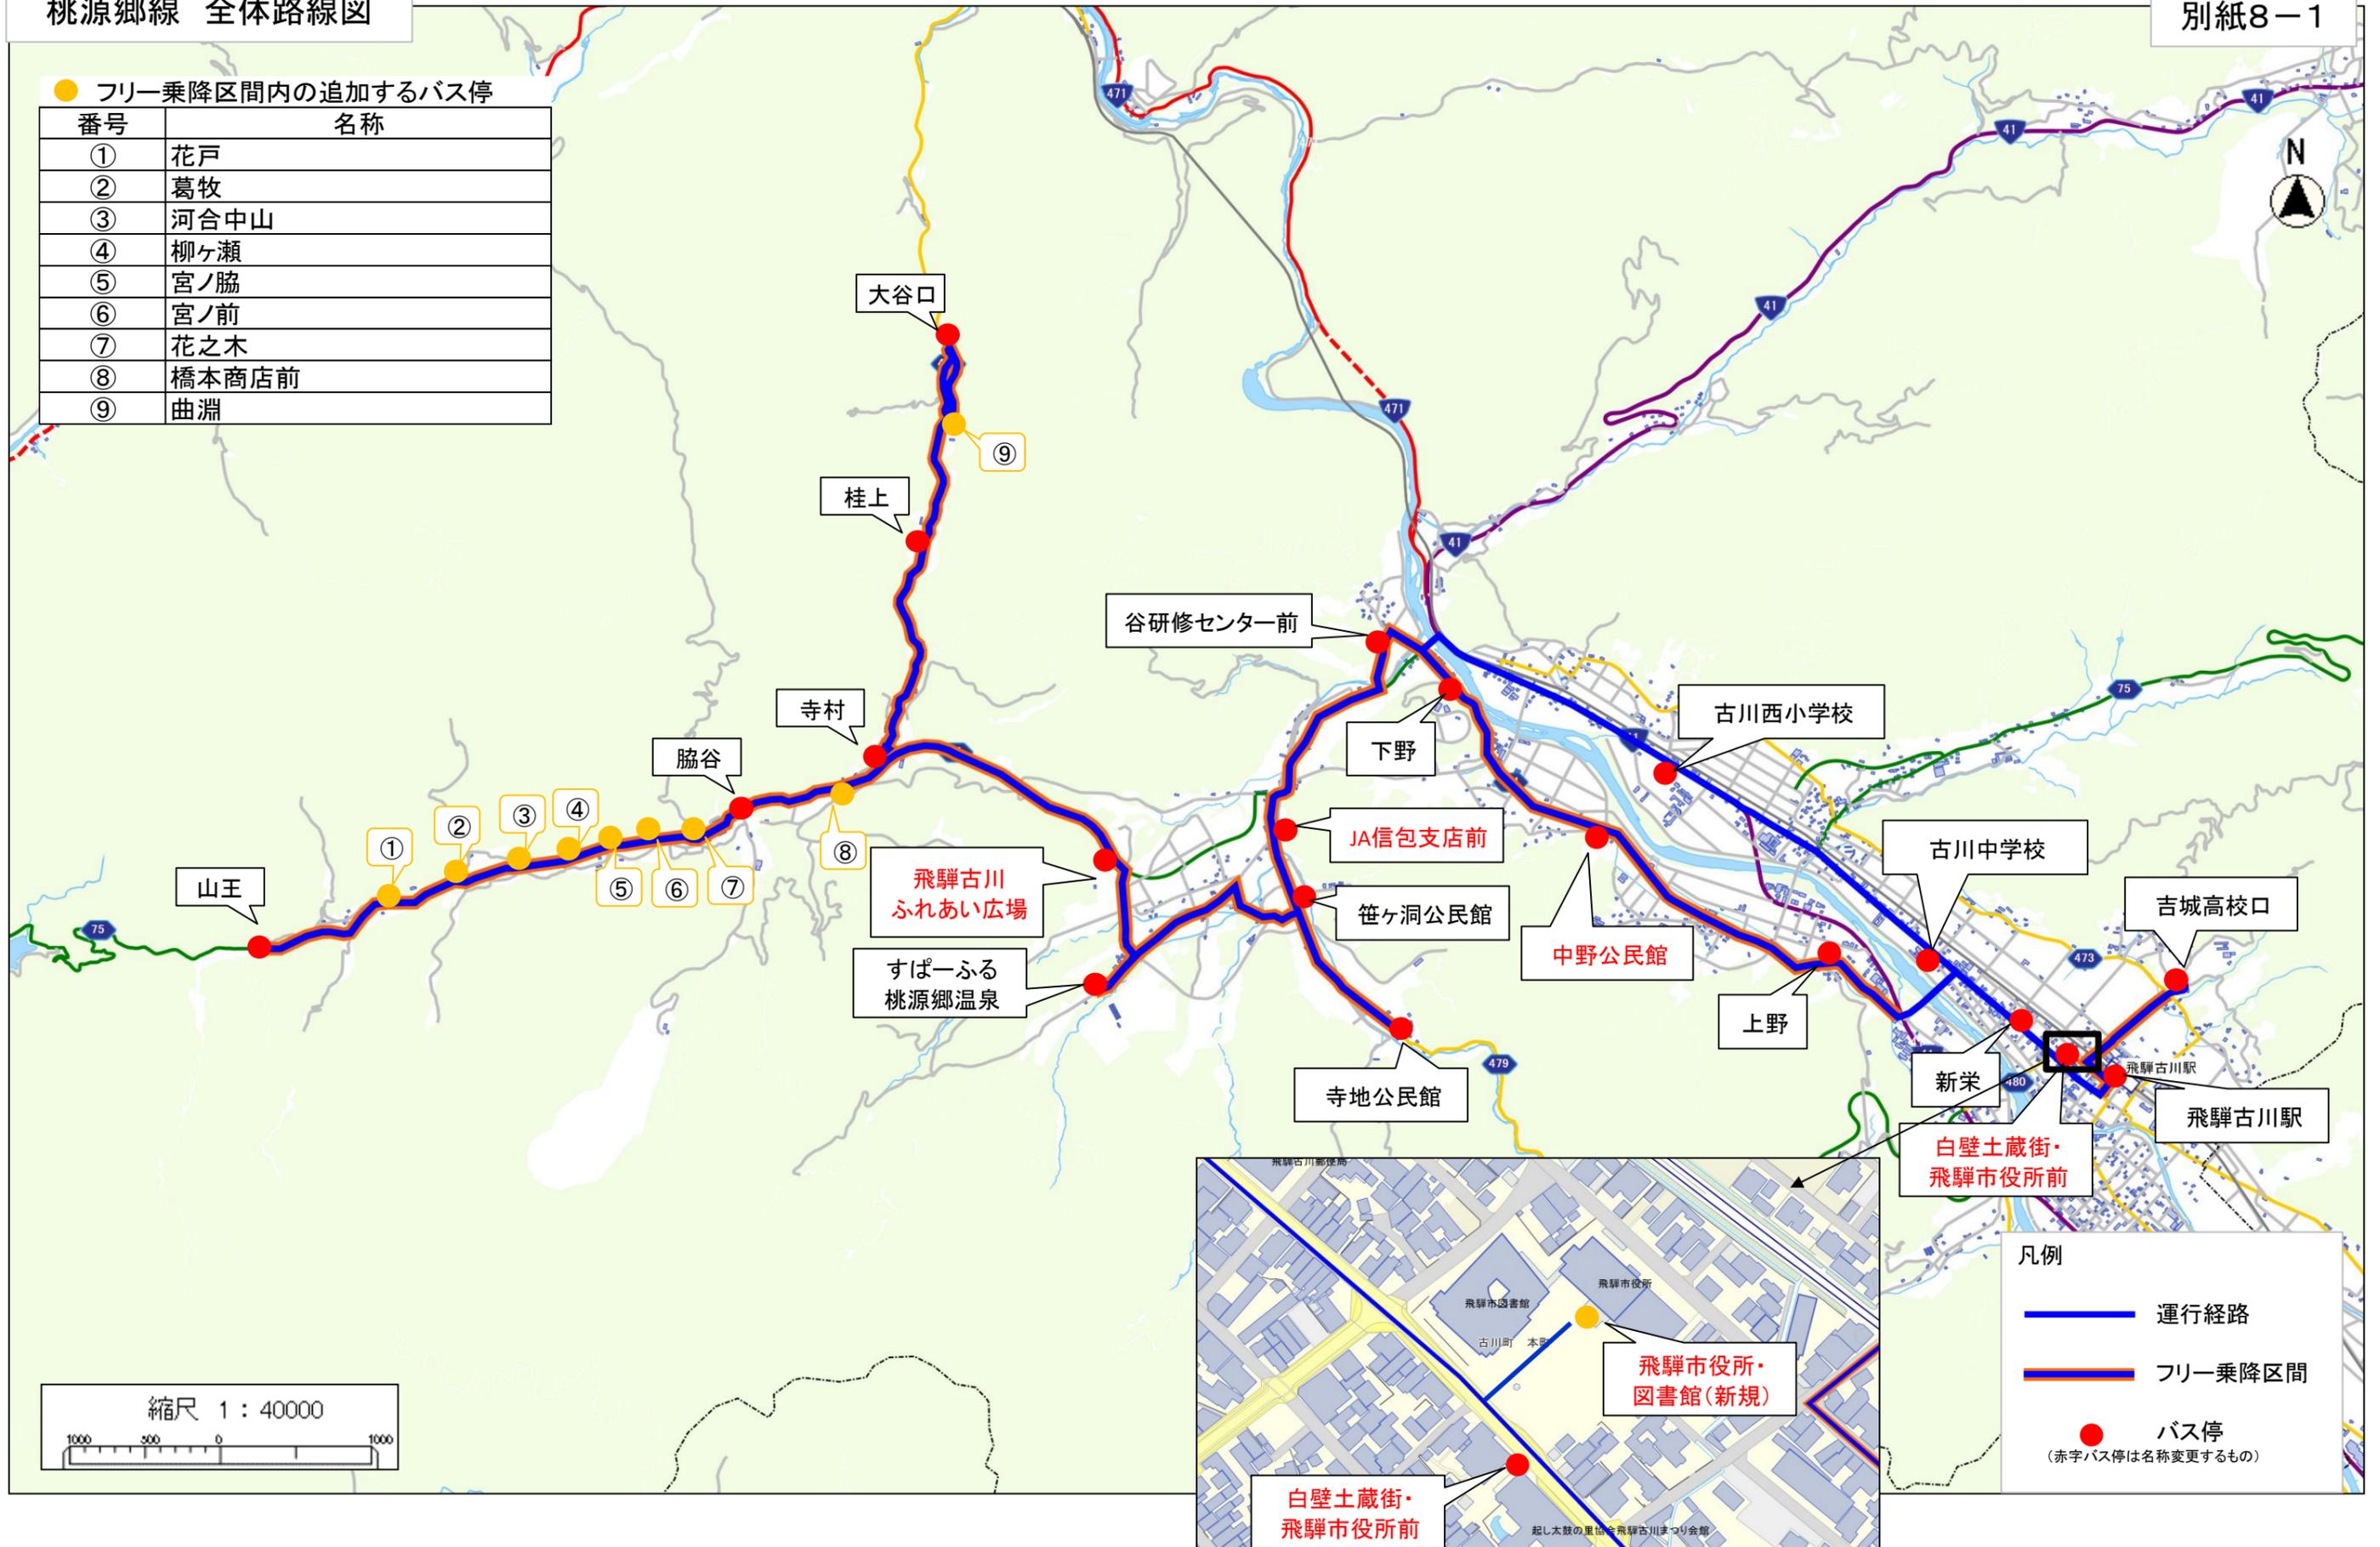

凡例


- 運行経路
- フリー乗降区間
- バス停
(赤字バス停は名称変更するもの)

縮尺 1 : 40000

稲越線 全体路線図

● フリー乗降区間内に追加するバス停

①	花戸
②	葛牧
③	河合中山
④	柳ヶ瀬
⑤	宮ノ脇
⑥	宮ノ前
⑦	花之木
⑧	橋本商店前
⑨	曲淵
⑩	芦谷

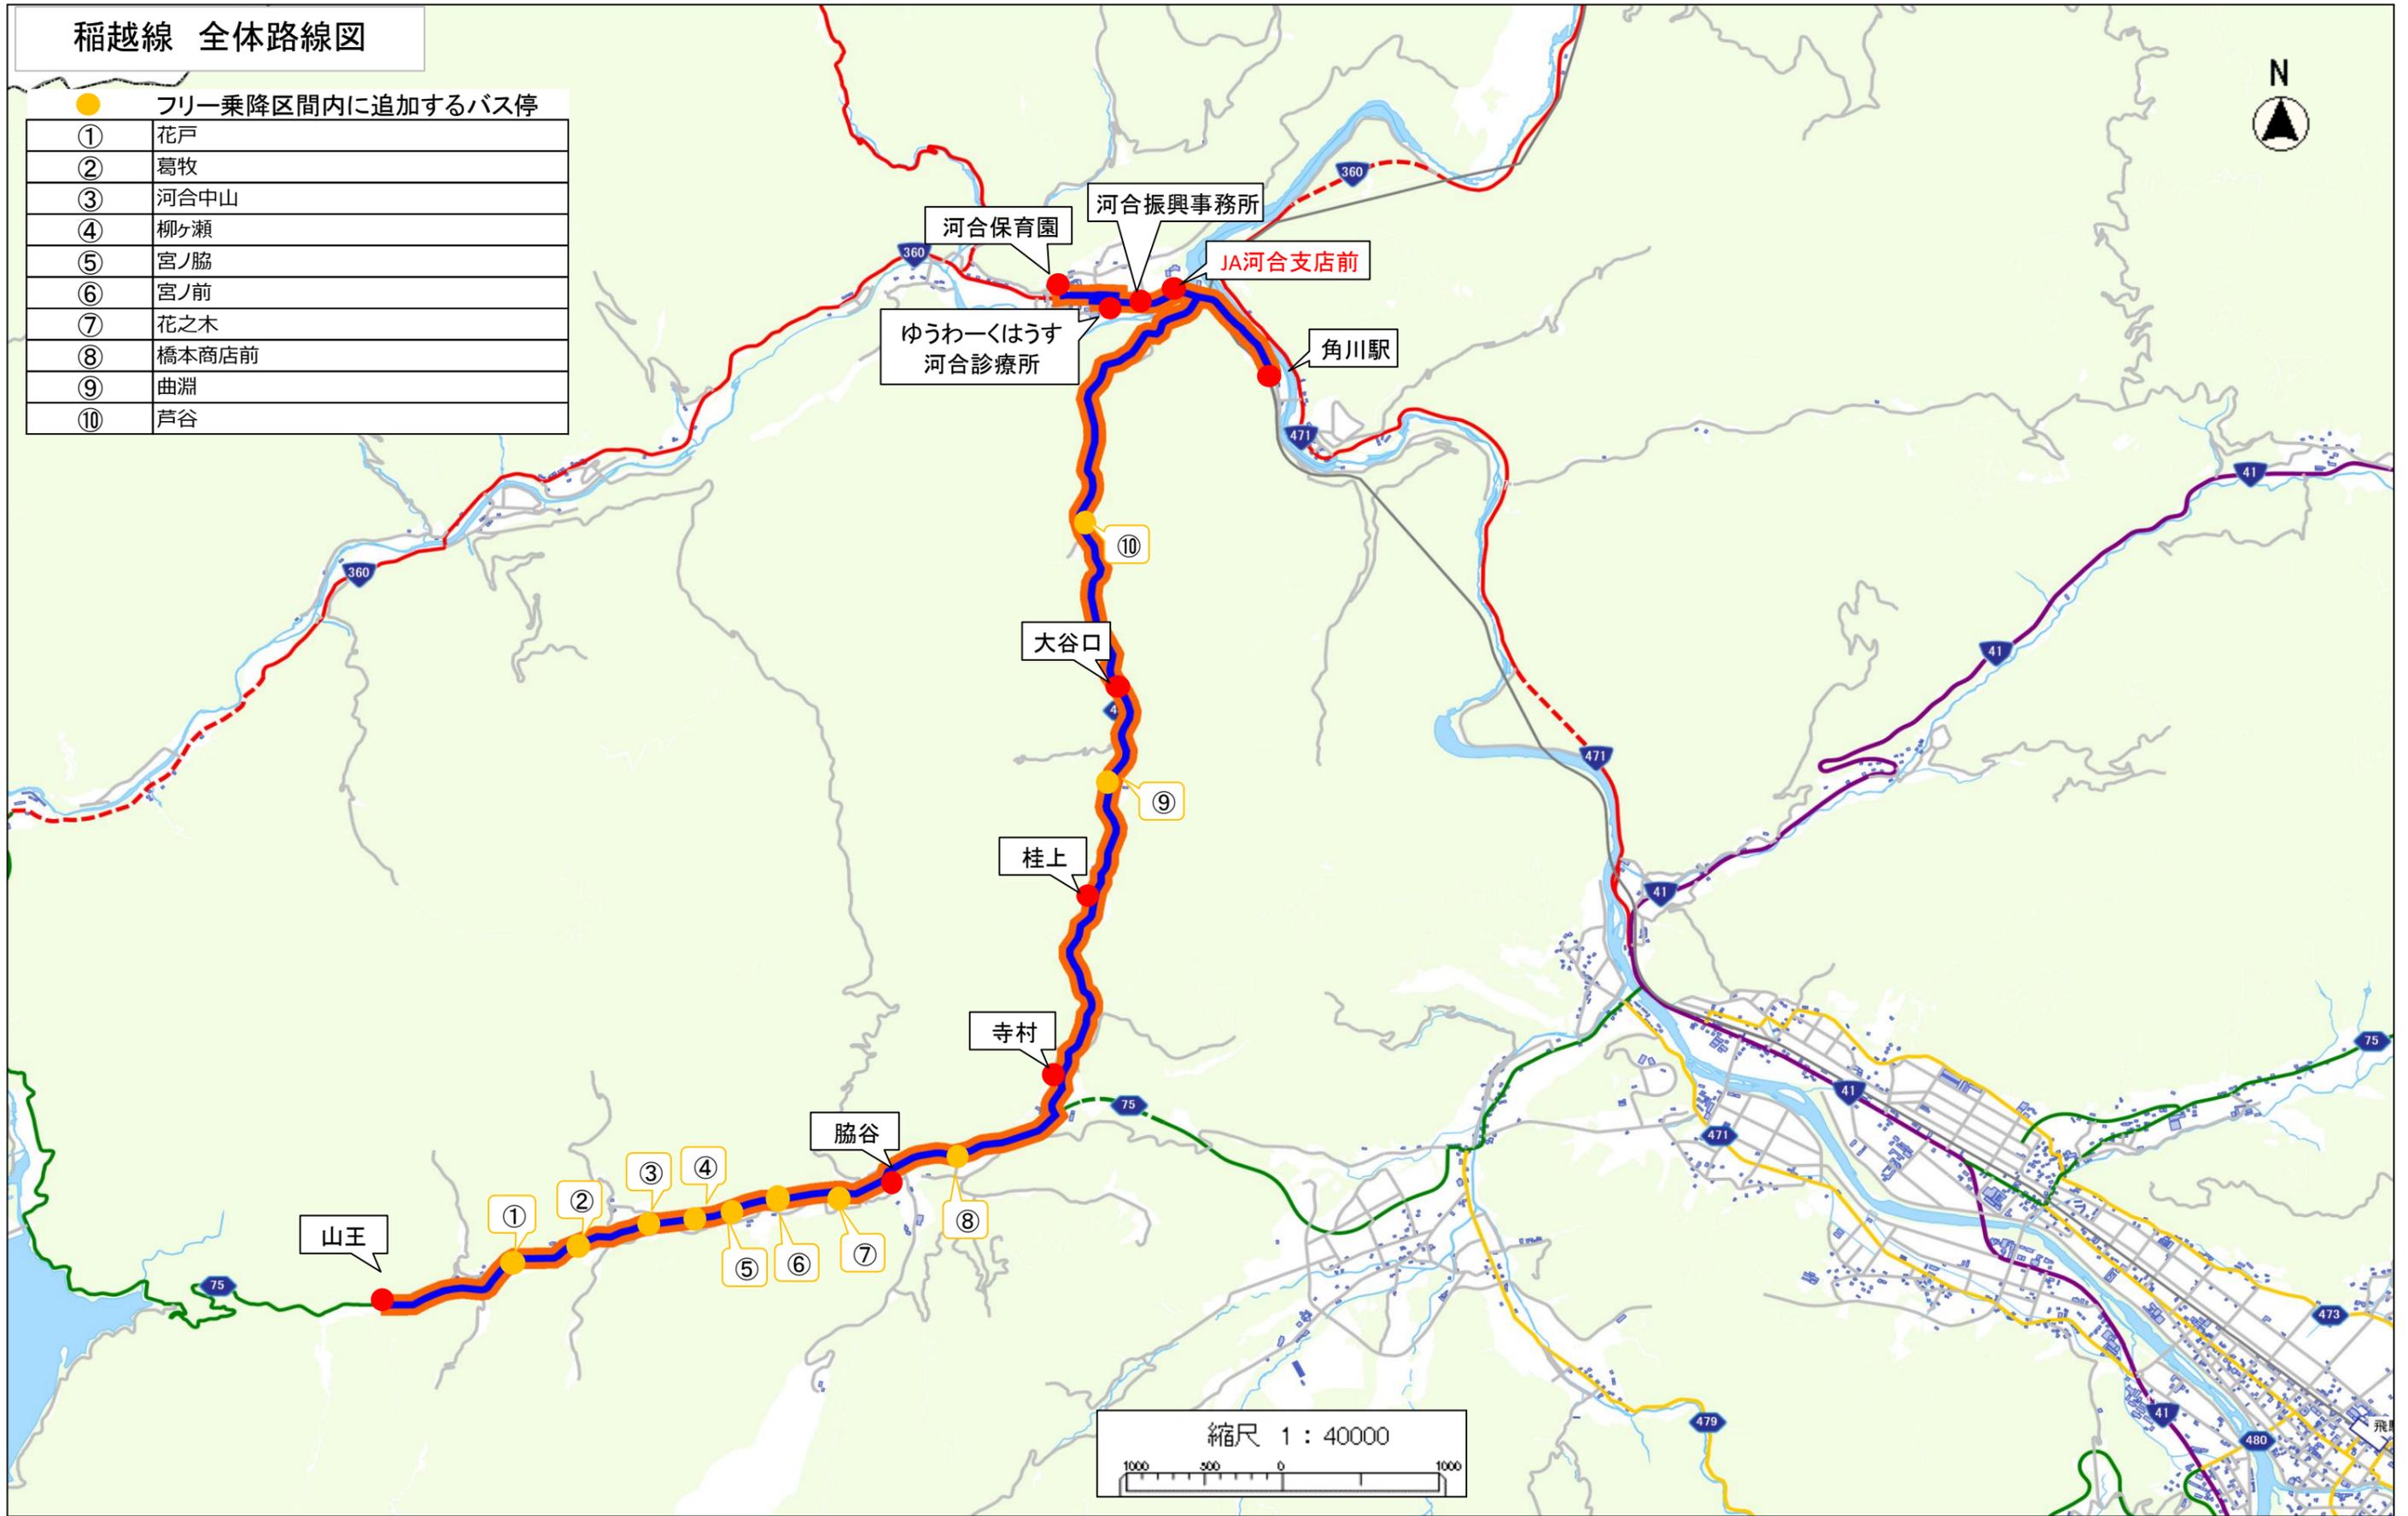

縮尺 1 : 40000
1000 500 0 1000

変更前

変更後

O23桃源郷線 12/31~1/3は全便運休

バス停名	1便	3便	5便	7便	9便
		休日運休		休日運休	
山王	6:55	8:15	12:25		17:57
脇谷	7:03	8:22	12:32		18:04
寺村	7:07	8:24	12:34	..	18:06
ふれあい広場	7:13	8:27	12:37	15:28	18:09
すばーふる桃源郷温泉	↓	8:29	12:39	15:30	18:11
寺地公民館	7:19	8:35	12:45	15:36	18:17
笹ヶ洞公民館	7:21	8:37	12:47	15:38	18:19
信包農協前	7:23	8:39	12:49	15:40	18:21
谷研修センター前	7:26	8:42	12:52	15:43	18:24
下野	↓	8:44	12:54	15:45	18:26
中野公民館前	↓	8:46	12:56	15:47	18:28
上野	↓	8:48	12:58	15:49	18:30
古川西小学校	7:31	↓	↓	↓	↓
古川中学校	7:39	↓	↓	↓	↓
新栄	7:41	8:51	13:01	15:52	18:33
飛騨市役所前	7:43	8:53	13:03	15:54	18:35
飛騨古川駅	7:47	8:55	13:05	15:56	18:37
吉城高校口	7:51

O23桃源郷線 12/31~1/3は全便運休

バス停名称	区分	バス停名称変更前	1便	3便	5便	7便	9便
				休日運休		休日運休	
山王			6:55	8:15	12:25	..	17:57
花戸	復活		6:57	8:16	12:26	..	17:58
葛牧	復活		6:57	8:16	12:26	..	17:58
河合中山	復活		6:58	8:17	12:27	..	17:59
柳ヶ瀬	復活		6:58	8:17	12:27	..	17:59
宮ノ脇	復活		6:59	8:18	12:28	..	18:00
宮ノ前	復活		6:59	8:18	12:28	..	18:00
花之木	復活		7:00	8:19	12:29	..	18:01
脇谷			7:03	8:22	12:32	..	18:04
橋本商店前	復活		7:04	8:23	12:33	..	18:05
寺村			7:07	8:24	12:34	..	18:06
飛騨古川ふれあい広場	変更	ふれあい広場	7:13	8:27	12:37	..	18:09
すばーふる桃源郷温泉			↓	8:29	12:39	15:30	18:11
寺地公民館			7:19	8:35	12:45	15:36	18:17
笹ヶ洞公民館			7:21	8:37	12:47	15:38	18:19
JA信包支店前	変更	信包農協前	7:23	8:39	12:49	15:40	18:21
谷研修センター前			7:26	8:42	12:52	15:43	18:24
下野			↓	8:44	12:54	15:45	18:26
中野公民館	変更	中野公民館前	↓	8:46	12:56	15:47	18:28
上野			↓	8:48	12:58	15:49	18:30
古川西小学校			7:31	↓	↓	↓	↓
古川中学校			7:39	↓	↓	↓	↓
新栄町	変更	新栄	7:41	8:51	13:01	15:52	18:33
飛騨市役所・図書館	新規		7:43	8:53	13:03	15:54	18:35
白壁土蔵街・飛騨市役所前	変更	飛騨市役所前	7:43	8:53	13:03	15:54	18:35
飛騨古川駅		飛騨古川駅	7:47	8:55	13:05	15:56	18:37
吉城高校口		吉城高校口	7:51

☺ ☺ 引き続き利用者がいる場合、古川中心部内医療機関まで運行

☺ ☺ 引き続き利用者がいる場合、古川中心部内医療機関まで運行

バス停名称	2便	4便	6便	8便
		休日運休		休日運休
飛騨古川駅	11:42	15:00	17:05	18:15
飛騨市役所前	11:44	15:02	17:07	18:17
新栄	11:46	15:04	17:09	18:19
古川中学校	↓	↓	↓	↓
古川西小学校	↓	↓	↓	↓
上野	11:49	15:07	17:12	18:22
中野公民館前	11:51	15:09	17:14	18:24
下野	11:53	15:11	17:16	18:26
谷研修センター前	11:55	15:13	17:18	18:28
信包農協前	11:58	15:16	17:21	18:31
笹ヶ洞公民館	12:00	15:18	17:23	18:33
寺地公民館	12:02	15:20	17:25	18:35
すばーふる桃源郷温泉	12:08	15:26	17:31	18:41
ふれあい広場	12:10	15:28	17:33	18:43
寺村	12:13	..	17:36	18:46
桂上	↓	..	17:38	18:48
脇谷	12:15	..	17:50	19:00
山王	12:22	..	17:57	19:07

引き続き利用者がいる場合に運行

バス停名称	区分	バス停名称(変更前)	2便	4便	6便	8便
				休日運休		休日運休
飛騨古川駅			11:42	15:00	17:05	18:15
白壁土蔵街・飛騨市役所前	変更	飛騨市役所前	11:44	15:02	17:07	18:17
飛騨市役所・図書館	新規		11:44	15:02	17:07	18:17
新栄町	変更	新栄	11:46	15:04	17:09	18:19
古川中学校			↓	↓	↓	↓
古川西小学校			↓	↓	↓	↓
上野			11:49	15:07	17:12	18:22
中野公民館	変更	中野公民館前	11:51	15:09	17:14	18:24
下野			11:53	15:11	17:16	18:26
谷研修センター前			11:55	15:13	17:18	18:28
JA信包支店前	変更	信包農協前	11:58	15:16	17:21	18:31
笹ヶ洞公民館			12:00	15:18	17:23	18:33
寺地公民館			12:02	15:20	17:25	18:35
すばーふる桃源郷温泉			12:08	15:26	17:31	18:41
飛騨古川ふれあい広場	変更	ふれあい広場	12:10	..	17:33	18:43
寺村			12:13	..	17:36	18:46
桂上			↓	..	17:38	18:48
曲淵	復活		↓	..	17:40	18:50
大谷口	復活		↓	..	17:41	18:51
橋本商店前	復活		12:14	..	17:49	18:59
脇谷			12:15	..	17:50	19:00
花之木	復活		12:18	..	17:53	19:03
宮ノ前	復活		12:19	..	17:54	19:04
宮ノ脇	復活		12:19	..	17:54	19:04
柳ヶ瀬	復活		12:20	..	17:55	19:05
河合中山	復活		12:20	..	17:55	19:05
葛牧	復活		12:21	..	17:56	19:06
花戸	復活		12:21	..	17:56	19:06
山王			12:22	..	17:57	19:07

引き続き利用者がいる場合に運行

運行ダイヤ

変更前

O31 稲越線

現行バス停名称	1便	3便	5便	7便
	予約便			予約便
山王	..	7:19	8:23	17:15
脇谷	..	7:30	8:31	17:23
寺村	6:14	7:33	8:34	17:26
大谷口	6:20	7:39	8:40	17:32
農協前	↓	7:46	8:52	↓
河合振興事務所	↓	..	8:53	↓
ゆうわくはうす・河合診療所	↓	..	8:54	↓
河合保育園	↓	..	8:58	↓
角川駅	6:30	..	9:02	17:42

バス停名称	2便	4便	6便	8便
			予約便	予約便
角川駅	6:51	..	16:50	18:31
河合保育園	↓	..	↓	↓
ゆうわくはうす・河合診療所	↓	..	↓	↓
河合振興事務所	↓	..	↓	↓
農協前	↓	7:57	↓	↓
大谷口	7:01	8:05	以降	
寺村	7:07	8:11	降車まで運行	
脇谷	7:10	8:14	↓	↓
山王	7:18	8:22	↓	↓

変更後

O31 稲越線

土日祝および12/31~1/3は運休

バス停名変更案	区分	バス停名称(変更前)	1便	3便	5便	7便
			予約便			予約便
山王			..	7:19	8:23	17:15
花戸	復活		..	7:20	8:24	17:16
蜀牧	復活		..	7:20	8:24	17:16
河合中山	復活		..	7:21	8:25	17:17
柳ヶ瀬	復活		..	7:21	8:25	17:17
宮ノ脇	復活		..	7:22	8:26	17:18
宮ノ前	復活		..	7:22	8:26	17:18
花之木	復活		..	7:23	8:27	17:19
脇谷			..	7:30	8:31	17:23
橋本商店前	復活		..	7:32	8:33	17:25
寺村			6:14	7:33	8:34	17:26
桂上			6:16	7:35	8:36	17:28
曲淵	復活		6:17	7:36	8:37	17:29
大谷口			6:20	7:39	8:40	17:32
芦谷	復活		6:22	7:41	8:42	17:34
JA河合支店前	変更	農協前	↓	7:46	8:52	↓
河合振興事務所			↓	..	8:53	↓
ゆうわくはうす・河合診療所			↓	..	8:54	↓
河合保育園			↓	..	8:58	↓
角川駅			6:30	..	9:02	17:42

バス停名変更案	区分	バス停名称(変更前)	2便	4便	6便	8便
					予約便	予約便
角川駅			6:51	..	16:50	18:31
河合保育園			↓	..	↓	↓
ゆうわくはうす・河合診療所			↓	..	↓	↓
河合振興事務所			↓	..	↓	↓
JA河合支店前	変更	農協前	↓	7:57	↓	↓
芦谷	復活		6:59	8:03	以降	
大谷口			7:01	8:05	降車まで運行	
曲淵	復活		7:04	8:08	↓	↓
桂上	復活		7:05	8:09	↓	↓
寺村			7:07	8:11	↓	↓
橋本商店前	復活		7:09	8:13	↓	↓
脇谷			7:10	8:14	↓	↓
花之木	復活		7:12	8:16	↓	↓
宮ノ前	復活		7:13	8:17	↓	↓
宮ノ脇	復活		7:13	8:17	↓	↓
柳ヶ瀬	復活		7:14	8:18	↓	↓
河合中山	復活		7:14	8:18	↓	↓
蜀牧	復活		7:15	8:19	↓	↓
花戸	復活		7:16	8:20	↓	↓
山王		山王	7:18	8:22	17:17頃	18:58頃

<p>① 花戸</p>	<p>② 葛牧</p>	<p>③ 河合中山</p>
		
<p>④ 柳ヶ瀬</p>	<p>⑤ 宮ノ脇</p>	<p>⑥ 宮ノ前</p>
		
<p>⑦ 花之木</p>	<p>⑧ 橋本商店前</p>	<p>⑨ 曲淵 (寺村方面より)</p>
		
<p>⑩ 芦谷 (寺村方面より)</p>		
		